現場説明書

1 工事名称 筑波大学中地区環境整備(植栽)工事

2 工事位置 茨城県新治郡桜村天王台1.1.1 筑波大学構内(中地区)

3 しゅん功期限 昭和52年3月27日

4 工事用地等

(1)工事用地：範囲は図面のとおりとし，使用方法については監督職員の承諾を得ること。

(2)事故防止：構内外の事故防止等に十分注意すること。

5 仮設物の設置等

(1)仮設建物等：仮設建物等を設置しようとするときは，「仮設物設置許可願」を監督職員に提出して承認を求めること。

(2)既存物の撤去又は移設：既存物の撤去又は移設をしようとするときは，図面及び監督職員の指示により行うこと。

(3)仮囲い等：仮囲い等を設けるときは，図面の位置に，図示の構造によること。

(4)監督職員事務所：・設ける（　号）。⊙設けない。

号	1	2	3	4	5	6
面積(㎡)	10㎡	20㎡	33㎡	43㎡	100㎡	

(5)労働者宿舎の構内設置：・出来る。⊙出来ない。

(6)仮設物の維持管理等：仮設物は施工，監督及び検査に便利かつ安全であるように材料，構造，その他関係法規に準拠して設置し，常に維持保全に注意すること。

(7)その他

6 ~~工事用電力等~~

(1)工事用給水，排水，電気，電話等は，請負者において手続きのうえ設置し，その費用及び使用料は請負者の負担とする。

(2)工事用電力：・電力会社と協議の上引込む。・

(3)工事用電話：・構外より引込む。

(4)工事用用水：・構外より引込む。・構内より分岐できる。・さく井する。

(5)排　水：図面又は監督職員の指示によること。

(6)そ の 他：

7 工事写真等

(1)工事写真等：工事写真等は，文部省が定めた工事記録写真撮影要領により撮影し，次表のものを提出するものとすること。

区分	大きさ	種類	組
着工前現況写真	キャビネ判		
工事写真	サービス判	~~白黒~~ カラー	
しゅん功写真	キャビネ判	カラー	
〃	〃	モノクロ	
カラースライド	35mm判	カラー	

※しゅん功写真(カラー)のうち1部はアルバムとし，工事件名，工期，撮影場所を記入し，撮影方向を明示した配置図，平面図(B4判)を添付すること。

(7)その他

8 請負代金の支払：請負代金は 筑波大学会計課 より，1回に支払うものとする。

9 ~~前払金の請求~~：公共工事の前払金保証事業会社と保証契約を締結し，当該保証証書を添えて工事請負代金額の「10分の　」以内の額の前払金を請求することが出来る。

10 工事完成保証人：この工事の請負者は，当該工事に関し，当該請負者の競争参加資格と同等級，同等級以上の競争参加資格を有する者を，工事完成保証人とすること。

~~11 工事保険の締結~~：この工事の請負者は，すみやかに工事の目的物及び工事材料について ＿＿＿＿ 保険契約を締結すること。

12 監督職員の権限：文部省が定める工事請負契約基準第9条2項第1号から第5号に示す権限とする。

13 現場代理人の常駐等：現場に常駐すること。・必要とする。⊙必要としない。

14 専任製図技術者：現寸図及び施工図等の作成のため専任の製図技術者を現場に配置すること。・必要とする。⊙必要としない。

15 工事請負契約基準の運用について

(1)基準第4の規定による工事費内訳明細書：・提出する。⊙提出しない。

工程表：・提出する。⊙提出しない。

~~[illegible]~~

16 下請契約の締結について

請負者は，下請負人を使用する場合は，「建設工事標準下請契約約款」に準拠した適正な下請契約を締結すること。

17 下請代金支払の適正化について

請負者は，「元請・下請関係合理化指導要綱(昭和53年11月30日建設省計画局長3/8号)」を遵守すること。また，下請代金の支払については，発注者から受取った前払金の下請建設業者に対する均てん，下請代金における現金比率の改善，手形期間の短縮等その適正化について特段の配慮をすること。

18 公共事業労務費調査への協力について

6月及び10月に実施される公共事業労務費調査への協力を依頼することがあるので賃金台帳を整備しておくこと。

なお，労働基準法第108条による賃金台帳の調製にあたっては全国建設業協会刊「建設現場の賃金管理の手引」及び「正しい賃金台帳のつくり方」によって整備する。

19 その他

(1)請負者は構内の道路，側溝，地下埋設物等を汚損若しくは破損した時は，すみやかに監督職員と協議の上原状に復するものとする。

~~[illegible]~~

20 ~~質問応答~~

質問：書面により昭和　年　月　日　時までに ＿＿＿＿ 提出する。

回答：昭和　年　月　日　時

場所：

なお，質問の有無にかかわらず，質問書を提出し応答日時には必ず出席すること

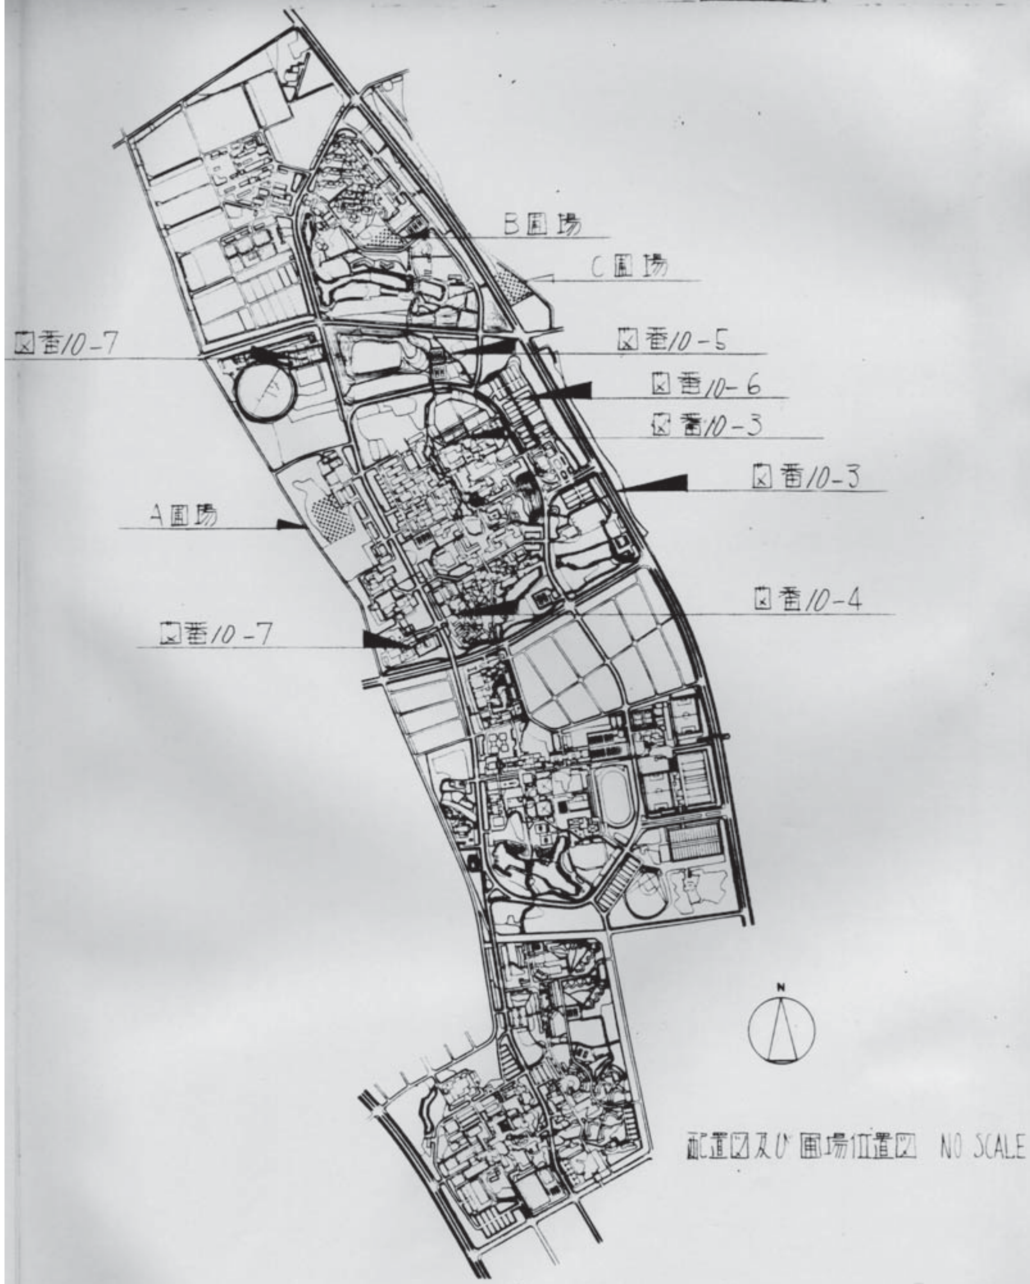

工事名称	筑波大学中地区環境整備(植栽)工事	No. 10-1
図名 竣工図	縮尺	年月日